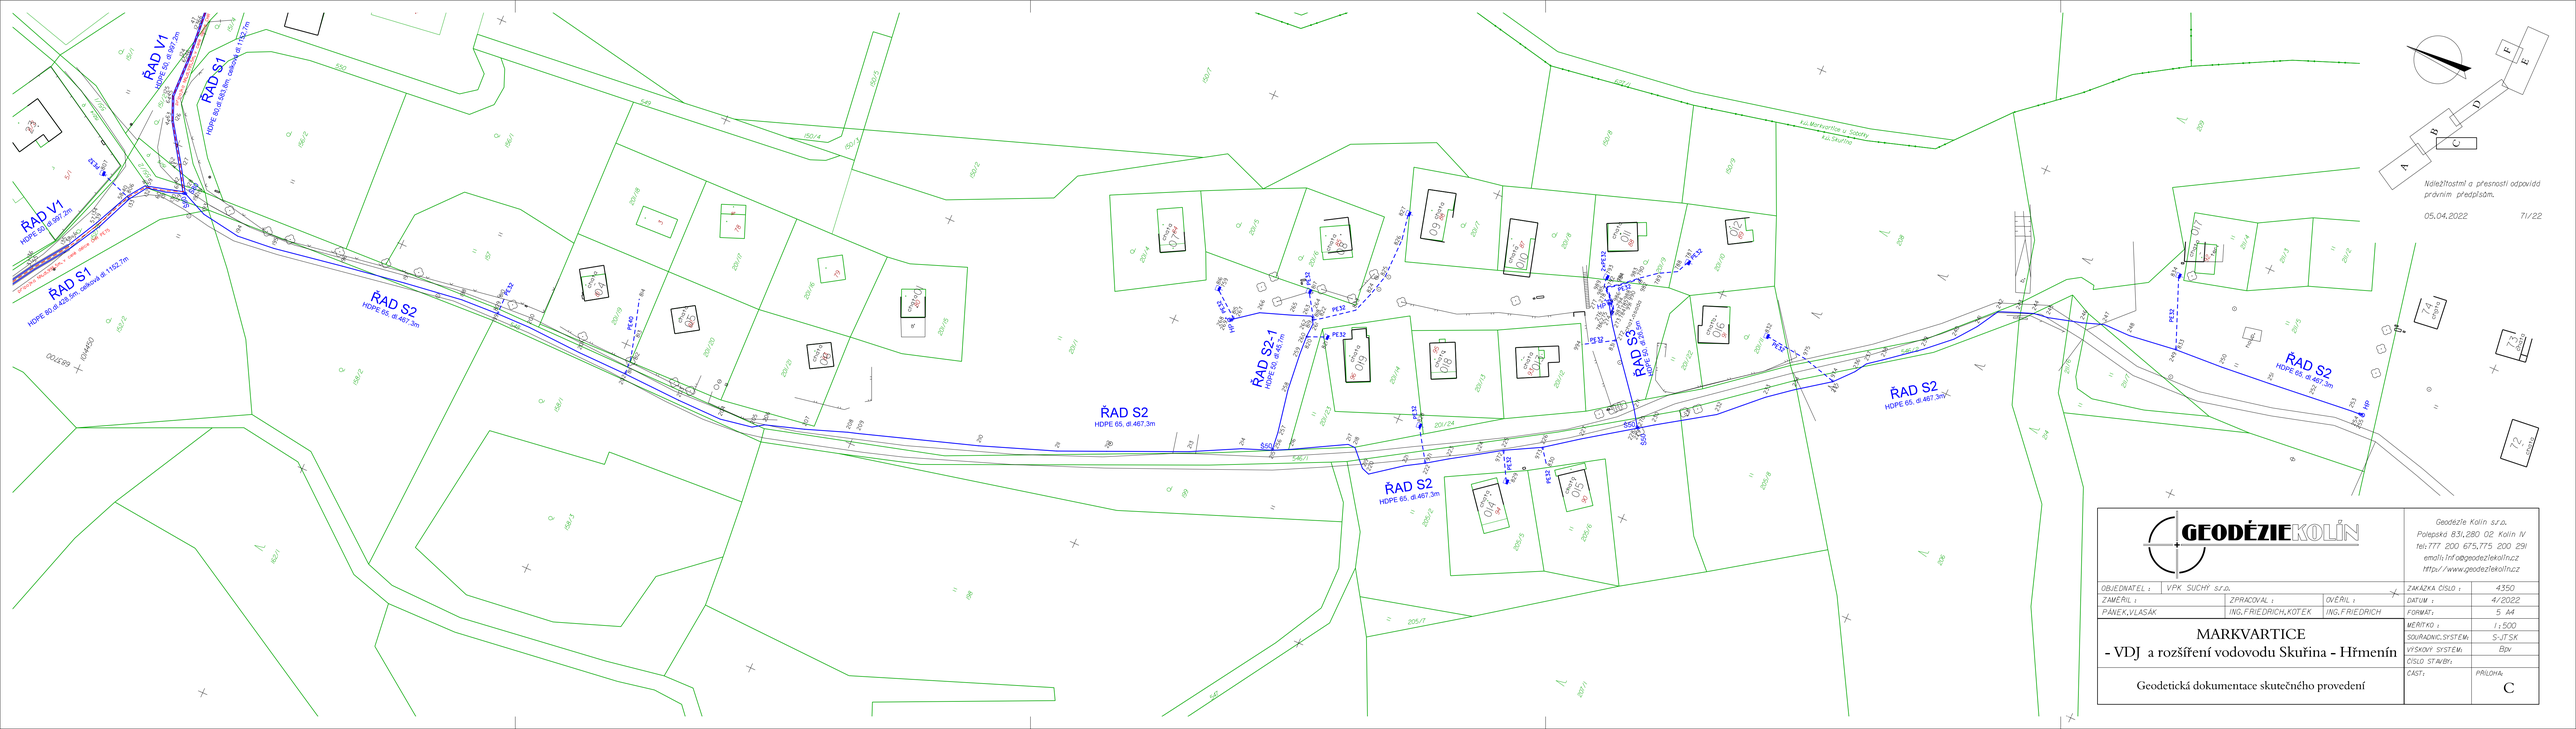
ŘAD V1
HDPE 50, dl.697.2m
ŘAD S1
ŘAD S2
HDPE 65, dl.467.3m
ŘAD S2-1
HDPE 65, dl.45.7m
ŘAD S3
HDPE 50, dl.36.9m
k.ú.Skuřina
Ndiela2tostmi a přesnosti odpovídá právním předpisům.
05.04.2022
71/22
GEODÉZIEKOLÍN
Geodézie Kolín s.r.o.
Polepská 831,280 02 Kolín IV
tel:777 200 675,775 200 291
email:info@geodeziekolin.cz
http://www.geodeziekolin.cz
OBJEDNATEL : VPK SUCHÝ s.r.o.
ZAKÁZKA ČÍSLO : 4350
ZAMĚŘIL : PÁNEK,VLAŠÁK
ZPRACOVAL : ING.FRIEDRICH,KOTĚK
OVĚŘIL : ING.FRIEDRICH
DATUM : 4/2022
FORMÁT: 5 A4
MĚŘÍTKO : 1:500
SOUŘADNICOVÝ SYSTÉM: S-JTSK
VÝŠKOVÝ SYSTÉM: Bpv
ČÍSLO STAVBY:
ČÁST:
PŘÍLOHA:
C
MARKVARTICE
- VDJ a rozšíření vodovodu Skuřina - Hřmenín
Geodetická dokumentace skutečného provedení