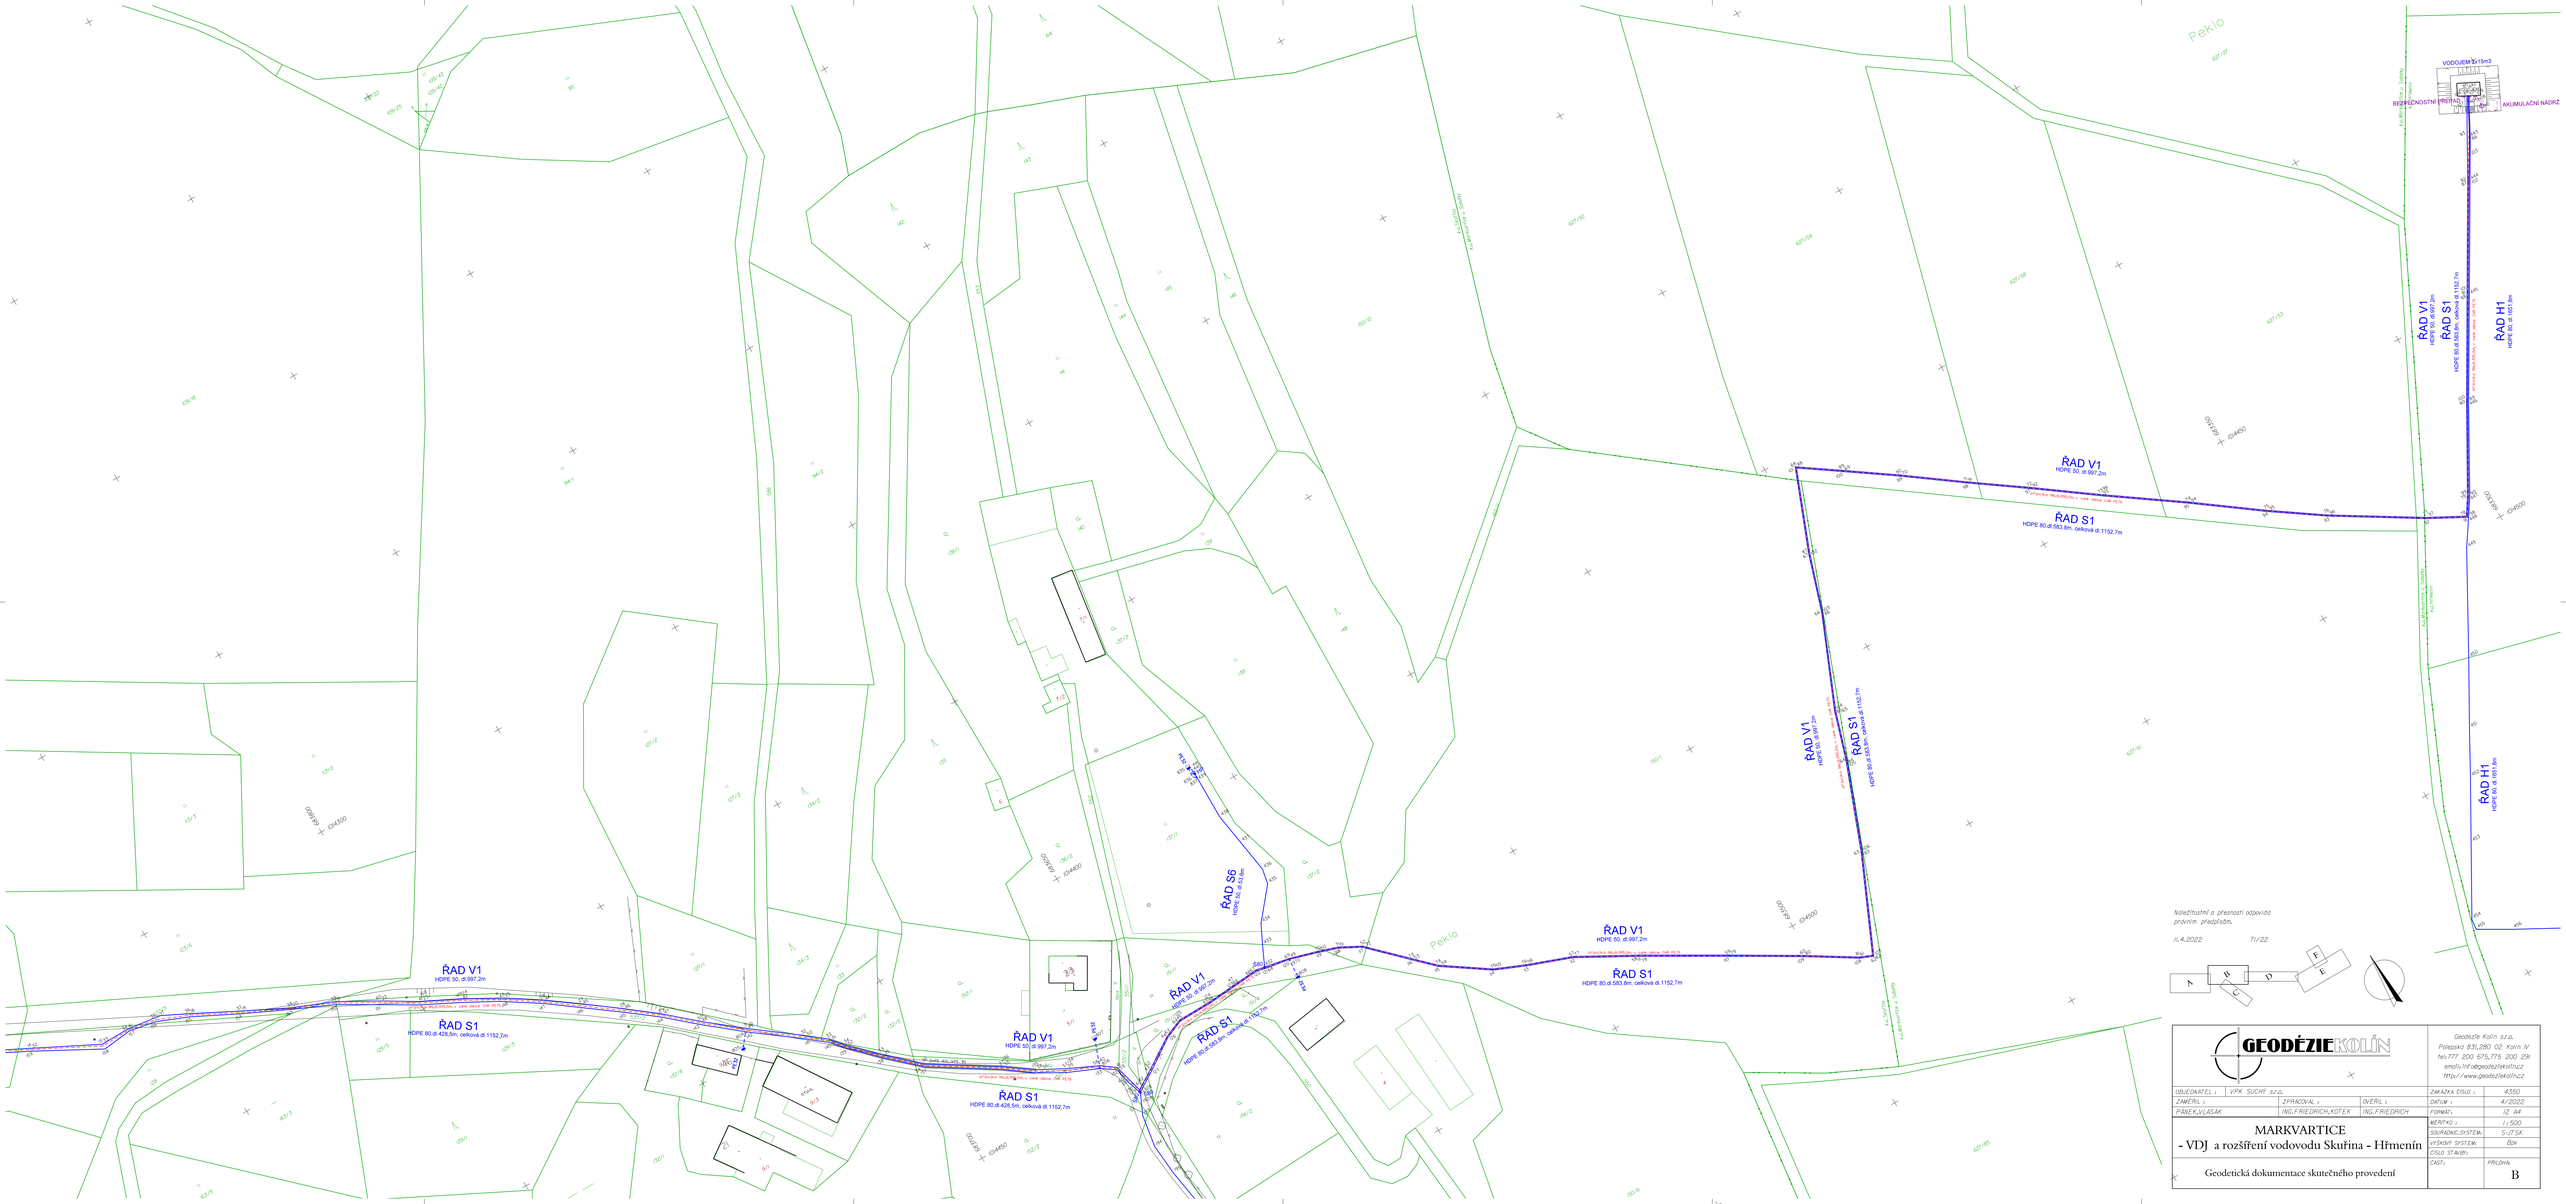
VODOJEM 5x15m3
BEZPEČNOSTNÍ PŘEPAD
AKUMULAČNÍ NÁDRŽ
ŘAD V1
HDPE 50, dl.997,2m
ŘAD S1
HDPE 80,dl.583,9m, celková dl.1152,7m
ŘAD H1
HDPE 50, dl.165,1m
ŘAD S6
HDPE 50,dl.8,5m
ŘAD S1
HDPE 80,dl.428,5m, celková dl.1152,7m
Peklo
Nalezitostmi o přesnosti odpovídá právním předpisům.
11.4.2022
71/22
GEODÉZIE KOLÍN
Geodézie Kolín s.r.o.
Polepská 63, 280 02 Kolín IV
tel.777 200 675, 775 200 296
email: info@geodezie-kolin.cz
http://www.geodezie-kolin.cz
OBJEDNATEL : VPK SUCHÝ s.r.o.
ZAKÁZKA ČÍSLO : 4350
ZAMĚŘIL : PANEK, VLAŠAK
ZPRACOVAL : ING. FRIEDRICH, KOTĚK
OVĚŘIL : ING. FRIEDRICH
DATUM : 4/2022
FORMÁT : 12 A4
MARKVARTICE
- VDJ a rozšíření vodovodu Skuřina - Hřmenín
MĚŘÍTKO : 1:500
SOUŘADNÉ SYSTÉM : S-JTSK
VÝŠKOVÝ SYSTÉM : Bpv
ČÍSLO STAVBY :
Geodetická dokumentace skutečného provedení
ČÁST :
PŘÍLOHA
B