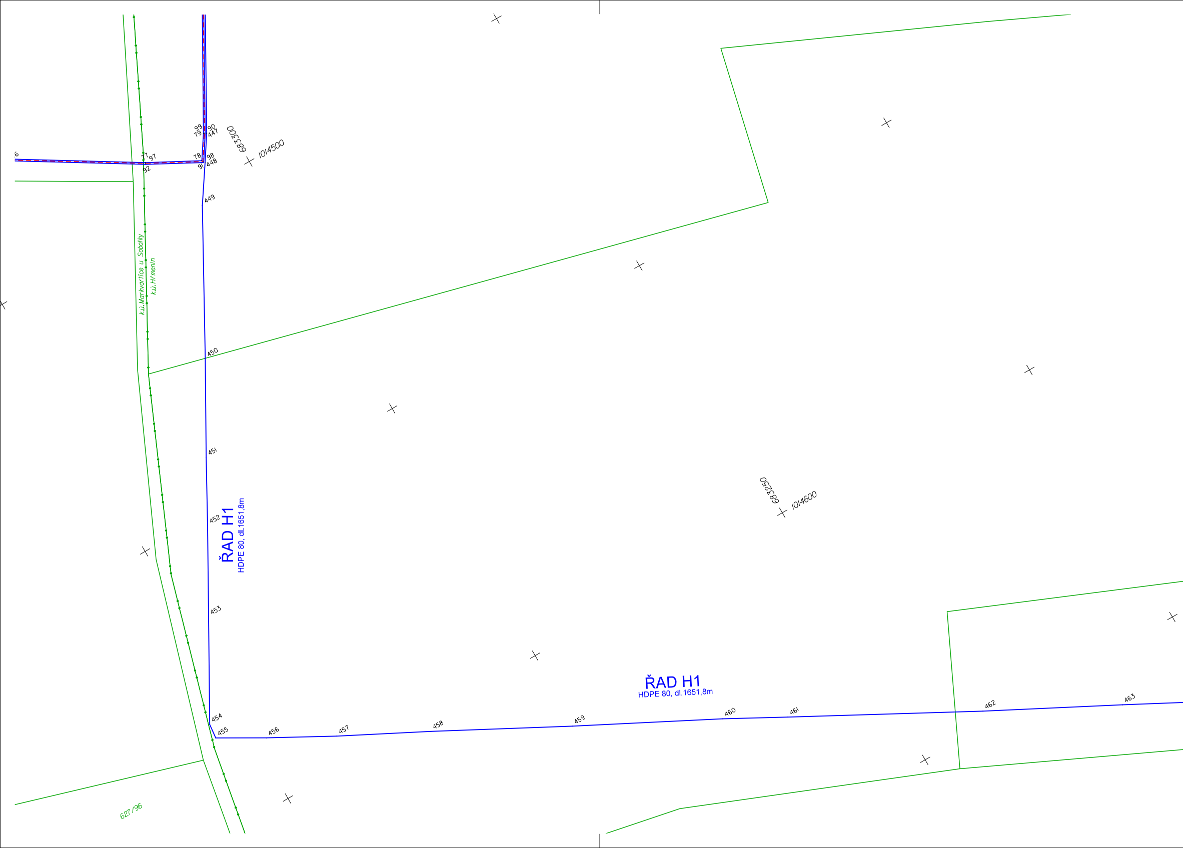
6
99
79
90
447
683300
1014500
77
97
92
78
98
91
448
449
k.ú.Markvartice u Sobotky
k.ú.Hřmenin
450
451
452
ŘAD H1
HDPE 80, dl.1651,8m
453
454
455
456
457
458
459
ŘAD H1
HDPE 80, dl.1651,8m
460
461
462
463
683250
1014600
627/96

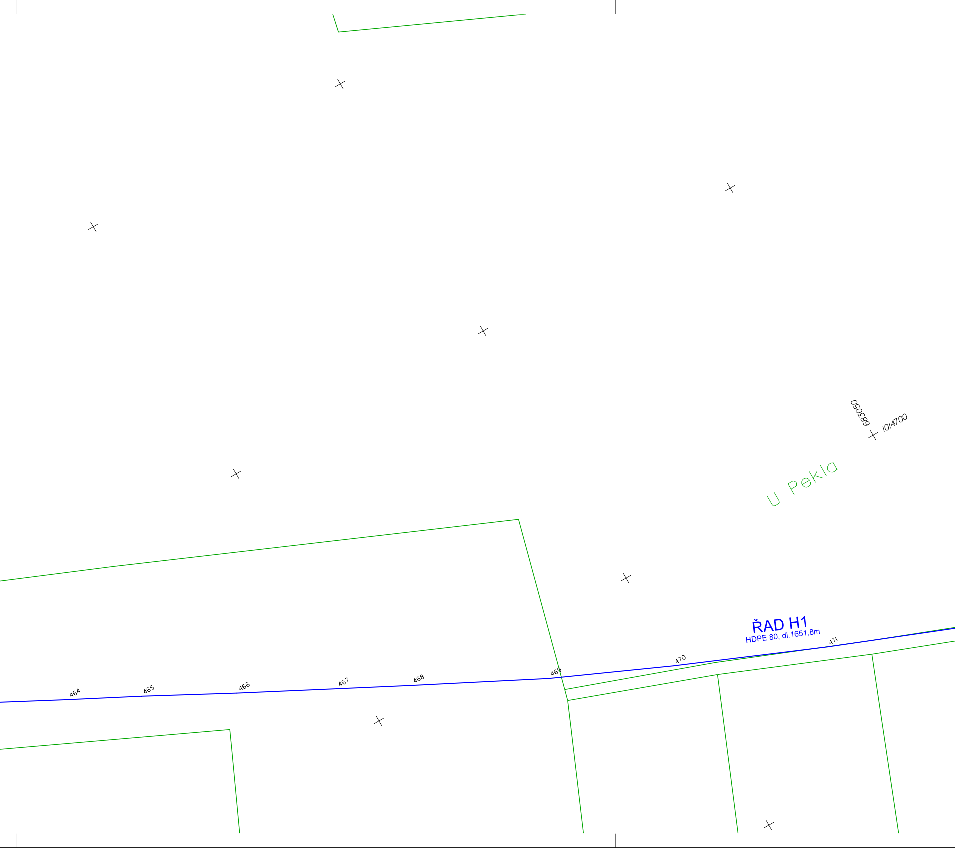
683050
1014700
U Pekla
ŘAD H1
HDPE 80, dl.1651,8m
464
465
466
467
468
469
470
471

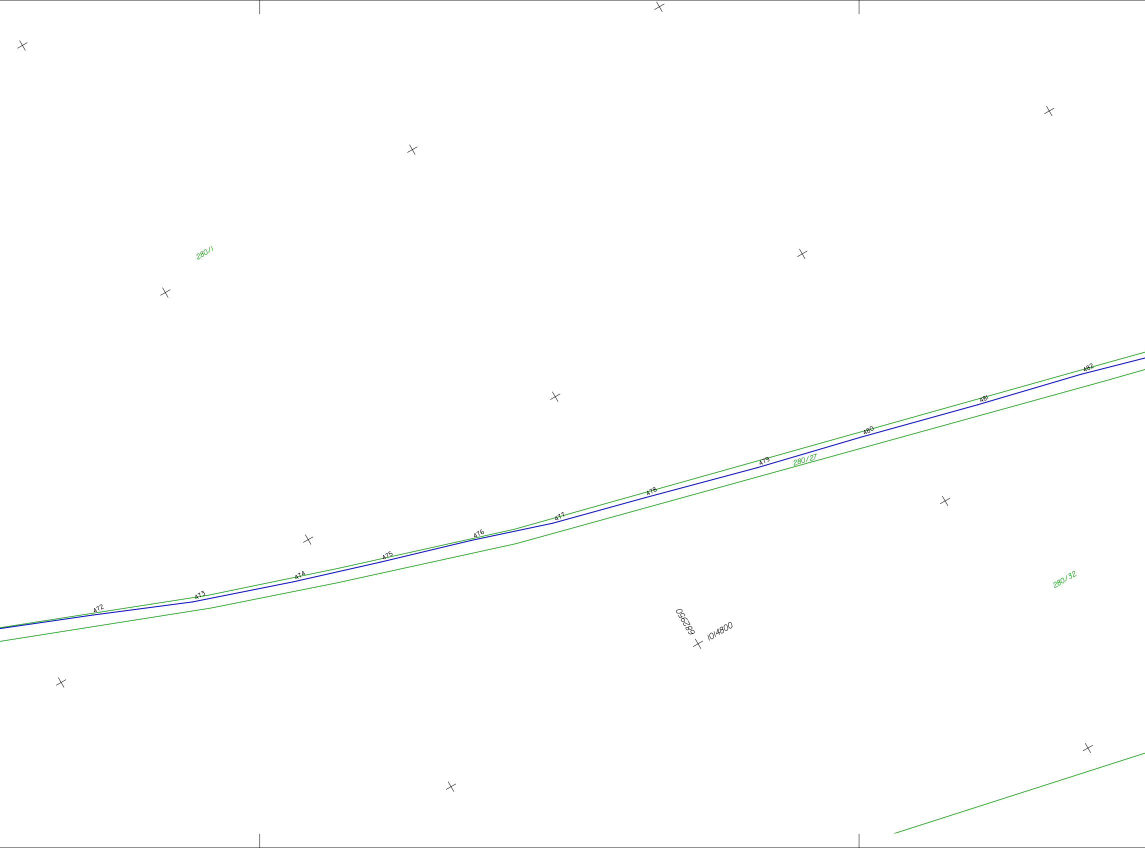
280/1
482
481
480
479
280/27
478
477
476
475
474
473
472
68950
1014800
280/32

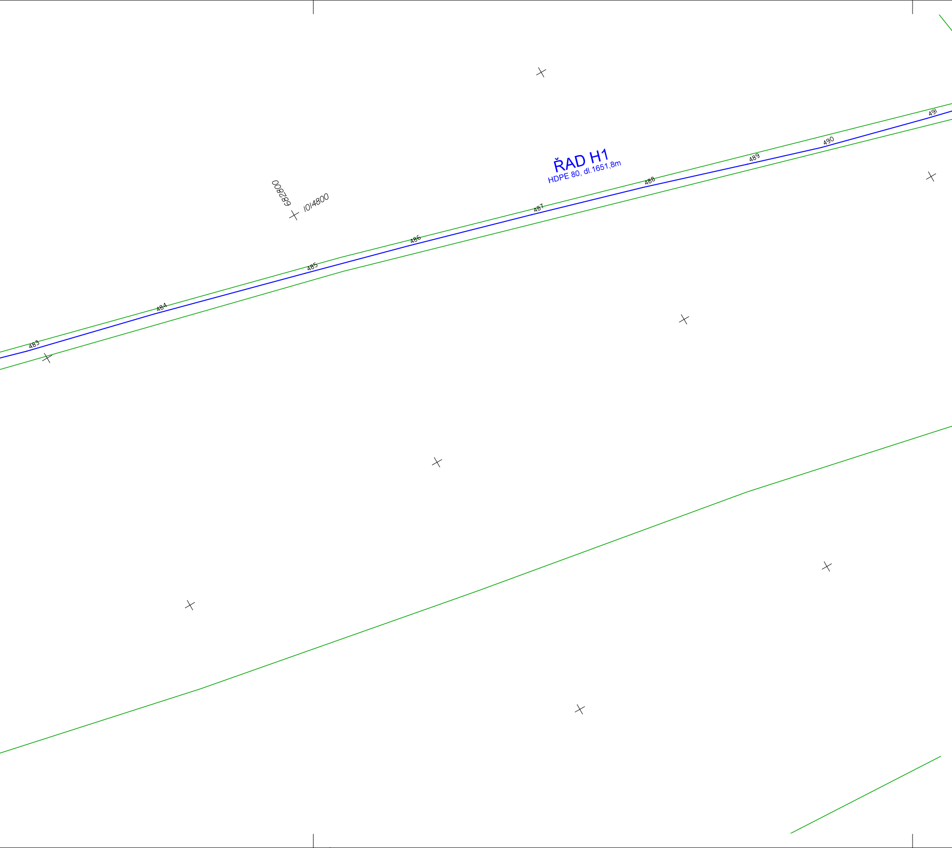
682800
1014800
ŘAD H1
HDPE 80, dl.1651,8m
483
484
485
486
487
488
489
490
491

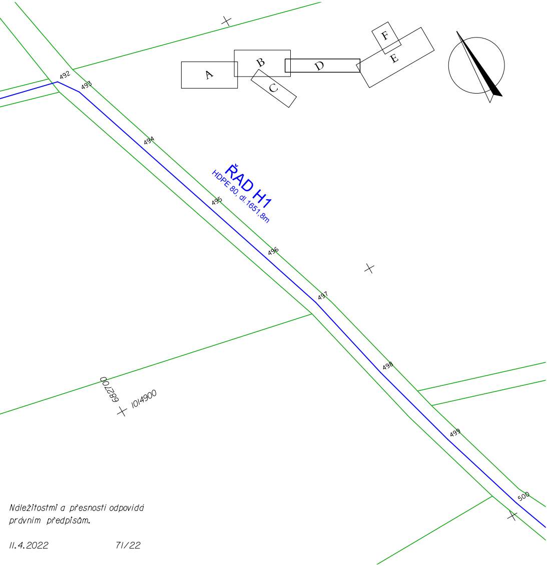
A
B
C
D
E
F
492
493
494
495
496
497
498
499
500
ŘAD H1
HDPE 80, dl.1651,8m
682700
1014900

Náležitostmi a přesností odpovídá
právním předpisům.

11.4.2022 71/22

**GEODÉZIEKOLÍN**

Geodézie Kolín s.r.o.
Polepská 831, 280 02 Kolín IV
tel: 777 200 675, 775 200 291
email: info@geodeziekolin.cz
http://www.geodeziekolin.cz

| | | | |
|---|---|---|---|
| OBJEDNATEL : | VPK SUCHÝ s.r.o. | | |
| ZAMĚŘIL : | ZPRACOVAL : | OVĚŘIL : | |
| PÁNEK, VLASÁK | ING.FRIEDRICH, KOTEK | ING.FRIEDRICH | |

| | |
|---|---|
| ZAKÁZKA ČÍSLO : | 4350 |
| DATUM : | 4/2022 |
| FORMÁT: | 8 A4 |
| MĚŘÍTKO : | 1 : 500 |
| SOUŘADNIC.SYSTÉM: | S-JTSK |
| VÝŠKOVÝ SYSTÉM: | Bpv |
| ČÍSLO STAVBY: | |
| ČÁST: | PŘÍLOHA: D |

# MARKVARTICE
# - VDJ a rozšíření vodovodu Skuřina - Hřmenín

Geodetická dokumentace skutečného provedení